



 un Arkitekter Karlbergsvägen 53 113 35 Stockholm Telefon: 08-54547880 Fax: 08-54547881 mail: info@un-arkitekter.se	RELATIONSHANDLING			DATUM	2017-06-27
	Timrarön Situationsplan 1:111			ANSVARIG	Ulf Nelson
			SKALA	1:500	
UPPDRAG NR	RITAD/KONSTR	HANDLÄGGARE	NUMMER	BET	
J	W Körner	W Körner	R00:01	.	

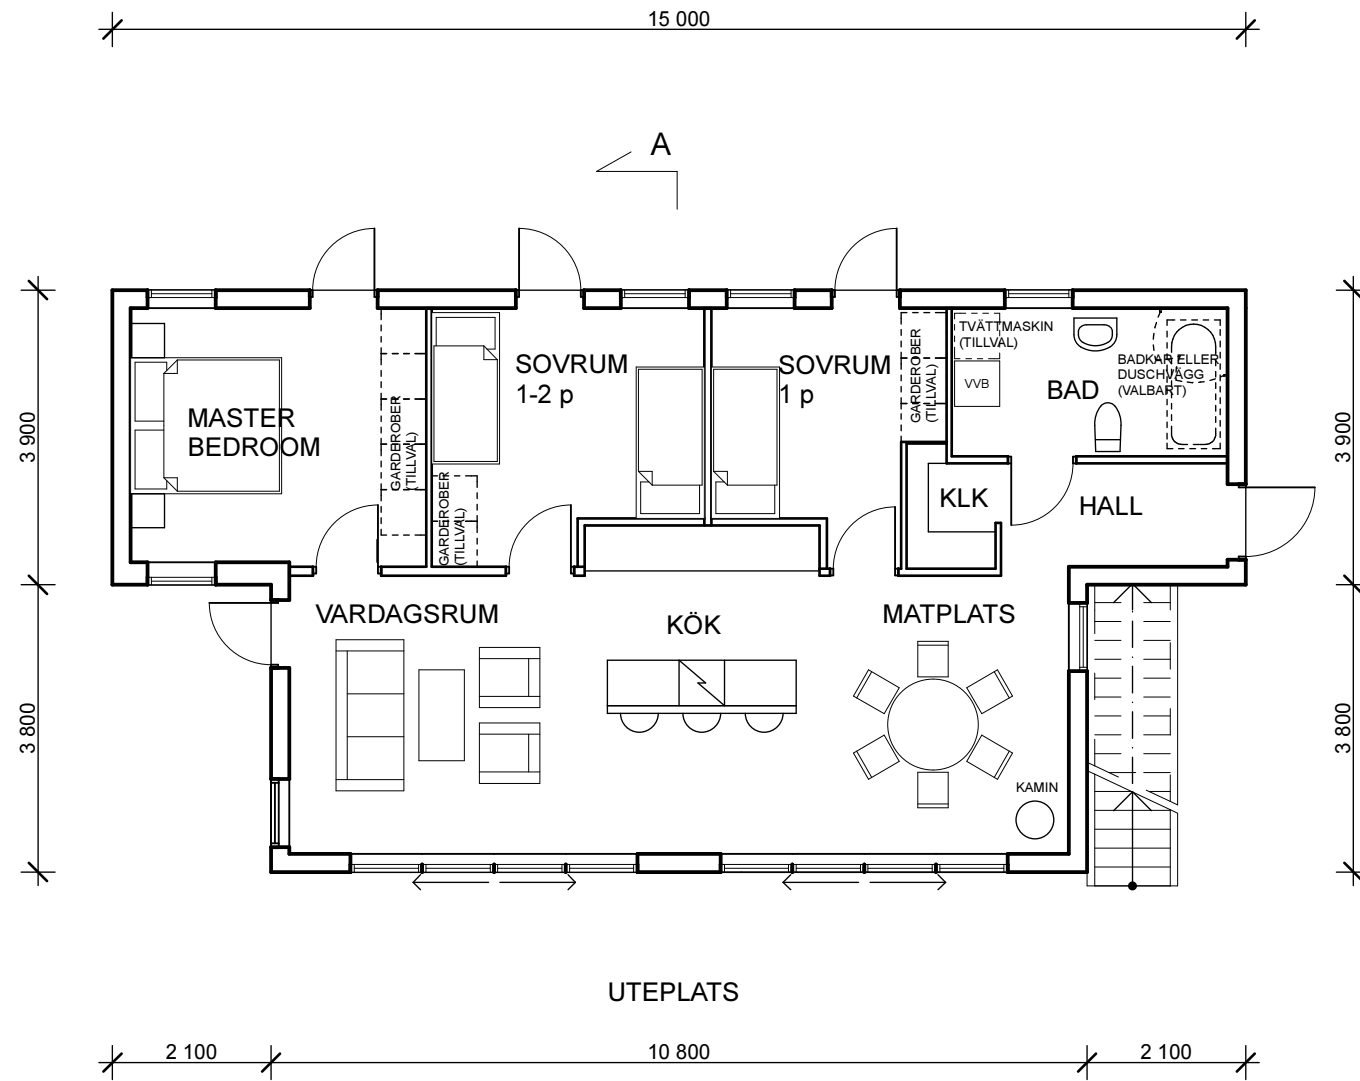


MARKPLAN

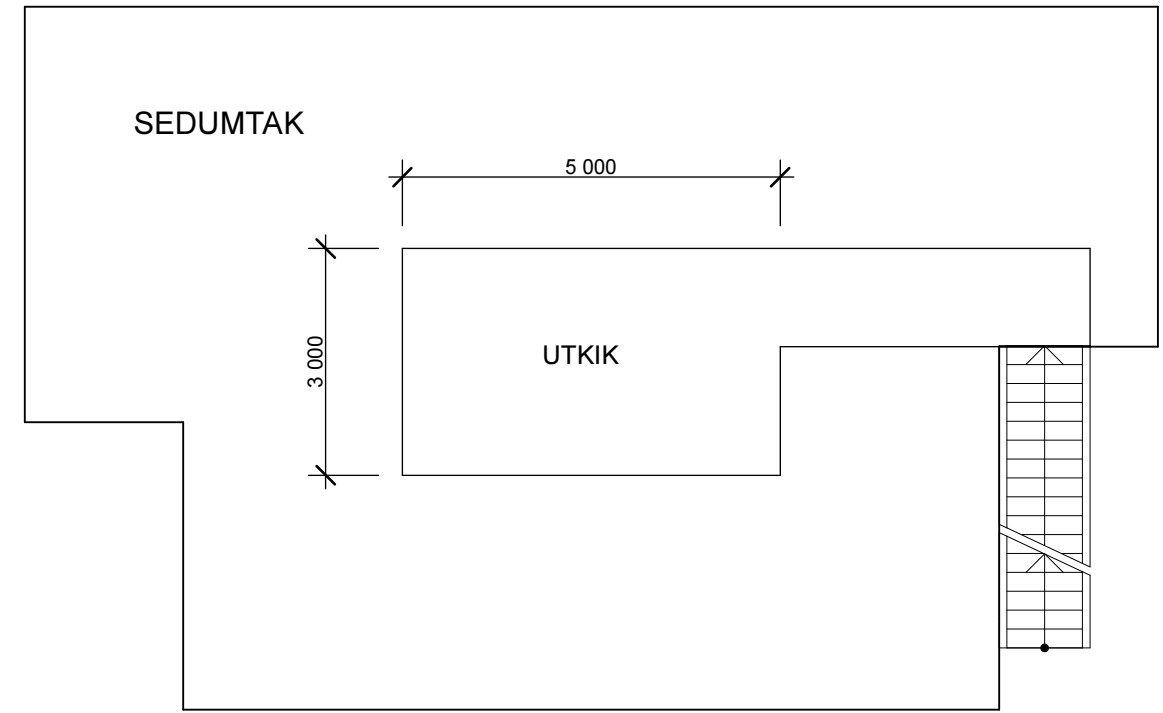

TAKPLAN


**FÖRKLARINGAR**

- BADKAR ELLER DUSCHVÄGG ÄR VALBART, INGÅR.
- GARDEROBER OCH TVÄTTMASKIN ÄR TILLVAL, INGÅR EJ.
- MÖBLERINGSFÖRSLAG ÄR ILLUSTRERANDE, INGÅR EJ.

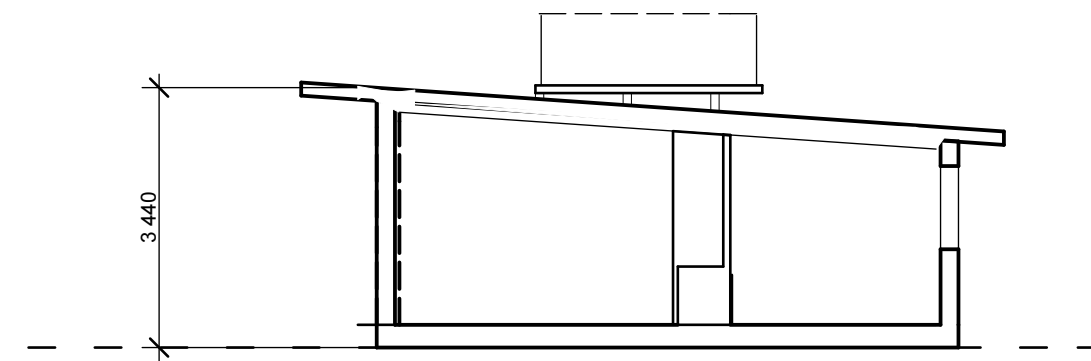



SEKTION A-A

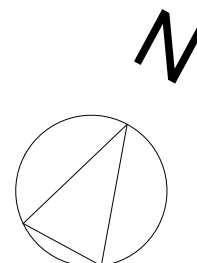
SKALA 1:100




	<b>RELATIONSHANDLING</b>		DATUM 2017-06-27	
	TIMRARÖN 1:111 ÖSTERÅKERS KOMMUN HUVUDBYGGNAD PLANER OCH SEKTION		ANSVARIG U.Nelson	
Karbergsvägen 53 113 35 Stockholm Telefon:08-54547880 Fax:08-54547881 mail : info@un-arkitekter.se	UPPDRAG NR J	RITAD/KONSTR J.Åberg	HANDLÄGGARE U.Nelson	SKALA 1:100
			NUMMER R 00:02	BET 

### FÖRKLARINGAR

-  MARKNIVÅ BEFINTLIG ELLER ANPASSAD ENL RITNING
-  URSPRUNGLIG MARKNIVÅ

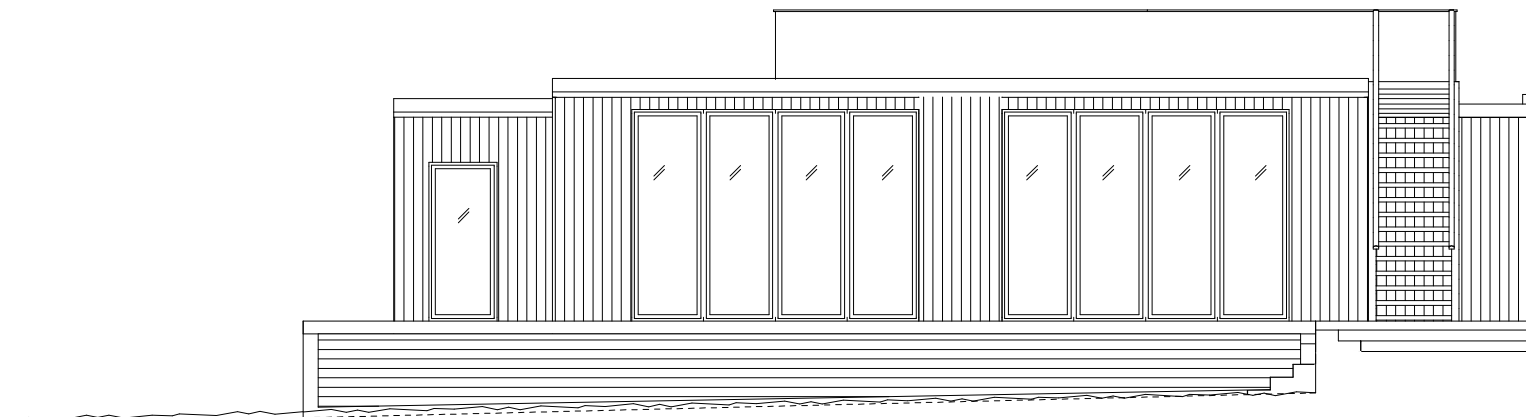


FASAD SÖDER

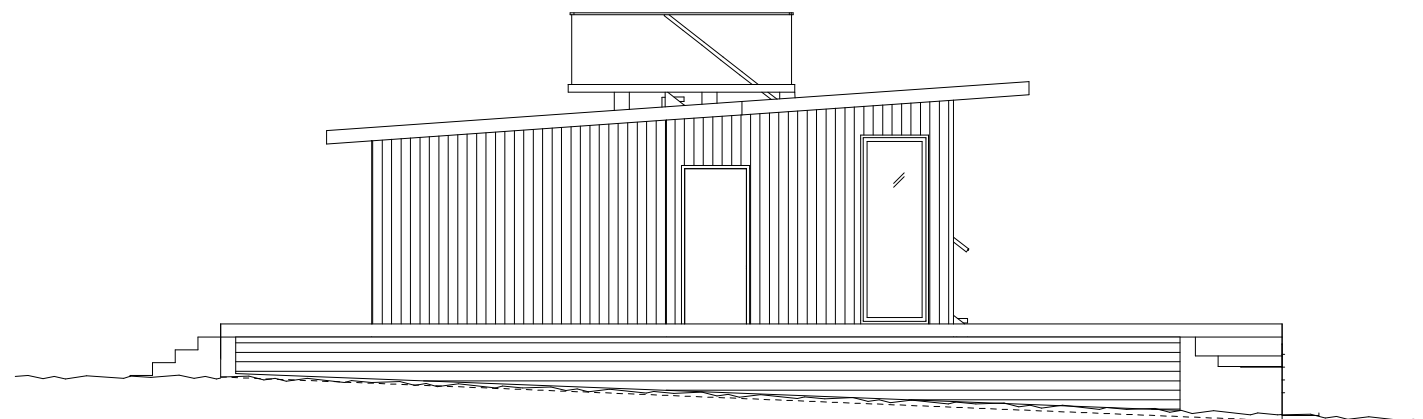

FASAD VÄSTER

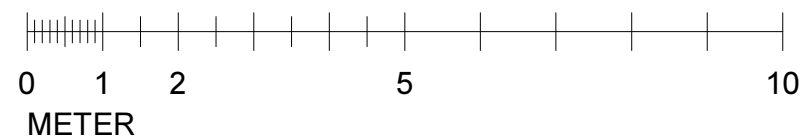

SKALA 1:100




**un** Arkitekter  
 Karlbergsvägen 53 113 35 Stockholm  
 Telefon: 08-54547880 Fax: 08-54547881  
 mail: info@un-arkitekter.se


<b>RELATIONSHANDLING</b>			DATUM 2017-06-27	
TIMRARÖN 1:111 ÖSTERÅKERS KOMMUN HUVUDBYGGNAD FASADER MOT S OCH V			ANSVARIG U.Nelson	
UPPDRAG NR J			RITAD/KONSTR J.Åberg	HANDLÄGGARE U.Nelson
NUMMER R 00:03			BET .	

### FÖRKLARINGAR

-  MARKNIVÅ BEFINTLIG ELLER ANPASSAD ENL RITNING
-  URSPRUNGLIG MARKNIVÅ

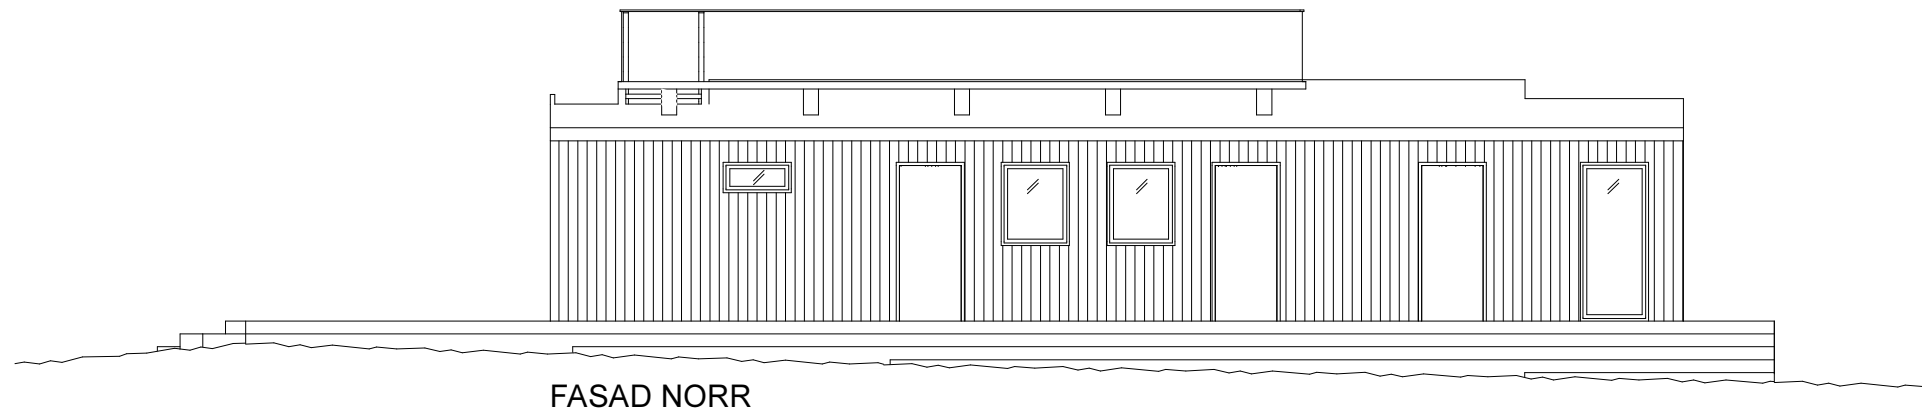

FASAD NORR

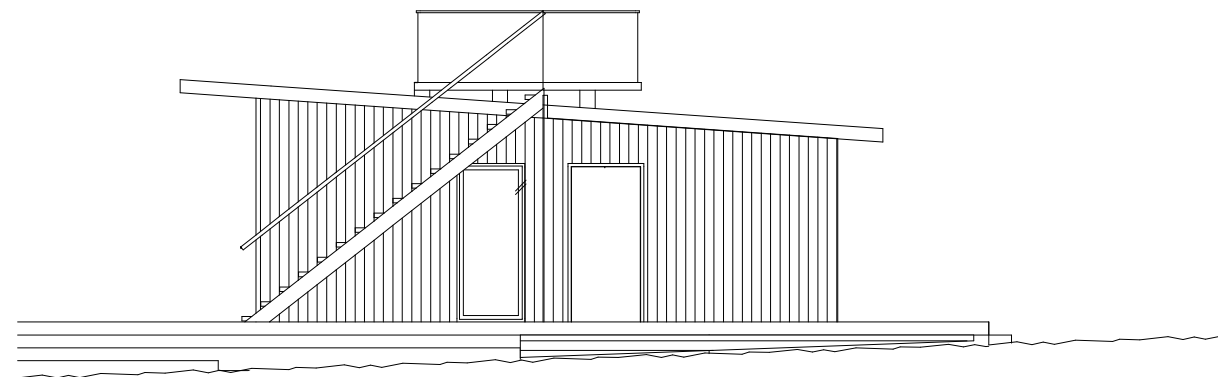


FASAD ÖSTER


SKALA 1:100




 Karbergsvägen 53 113 35 Stockholm Telefon:08-54547880 Fax:08-54547881 mail : info@un-arkitekter.se	<b>RELATIONSHANDLING</b>		DATUM	2017-06-27
	TIMRARÖN 1:111 ÖSTERÅKERS KOMMUN HUVUDBYGGNAD FASADER MOT N OCH Ö		ANSVARIG	U.Nelson
UPPDRAG NR	RITAD/KONSTR	HANDLÄGGARE	NUMMER	BET
J	J.Åberg	U.Nelson	R 00:04	.

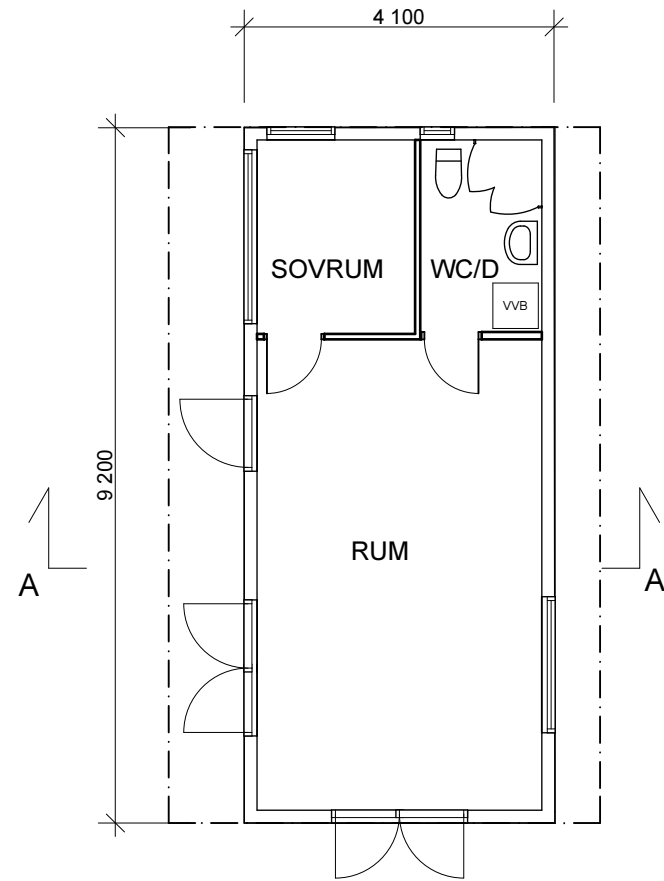


MARKPLAN

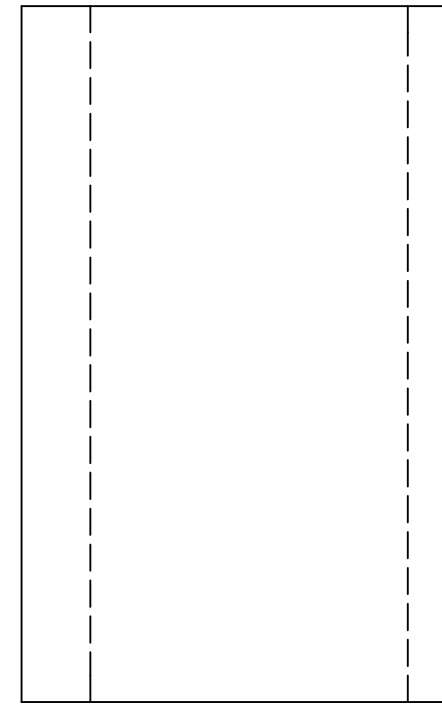

TAKPLAN

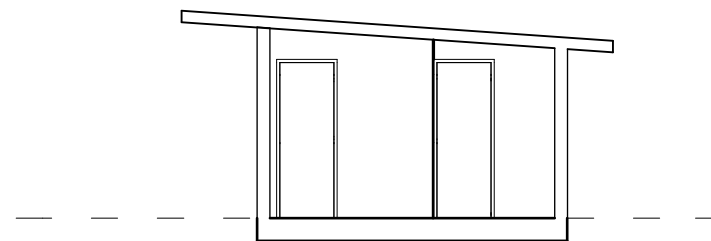

SEKTION A-A

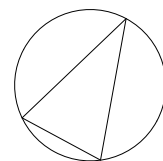

SKALA 1:100






**un** Arkitekter

Karlbergsvägen 53 113 35 Stockholm  
 Telefon: 08-54547880 Fax: 08-54547881  
 mail: info@un-arkitekter.se


<b>RELATIONSHANDLING</b>			DATUM 2017-06-27	
TIMRARÖN 1:111 ÖSTERÅKERS KOMMUN UTHUS PLANER OCH SEKTION			ANSVARIG U.Nelson	
UPPDRAG NR J			RITAD/KONSTR J.Åberg	HANDLÄGGARE U.Nelson
NUMMER R 00:05			BET .	

### FÖRKLARINGAR


-  MARKNIVÅ BEFINTLIG ELLER ANPASSAD ENL RITNING
-  URSPRUNGLIG MARKNIVÅ

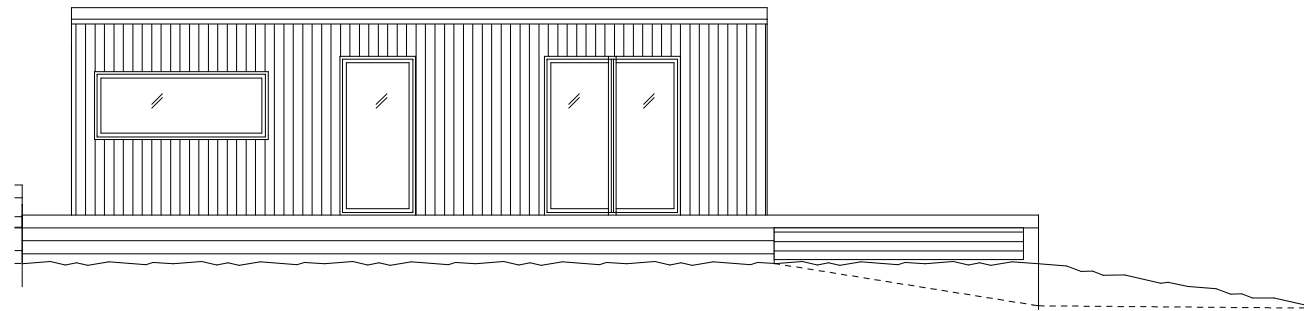


FASAD VÄSTER

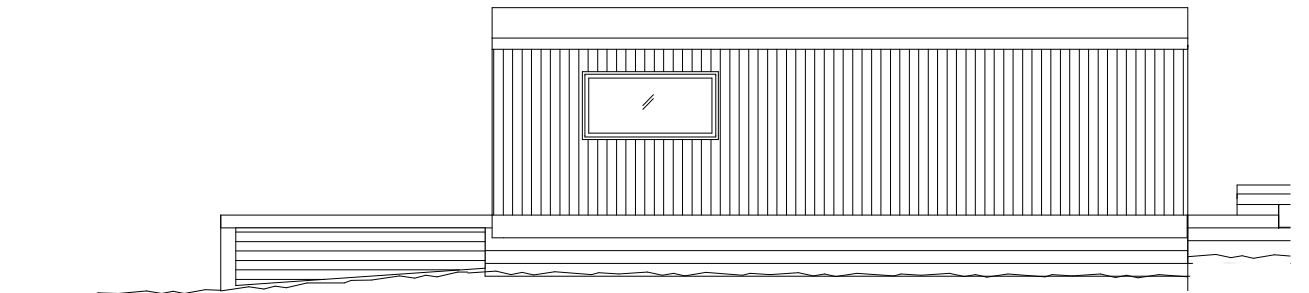

FASAD ÖSTER

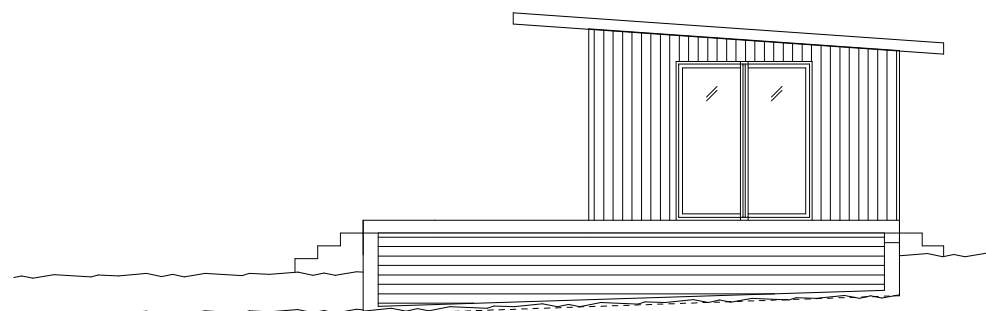


FASAD SÖDER

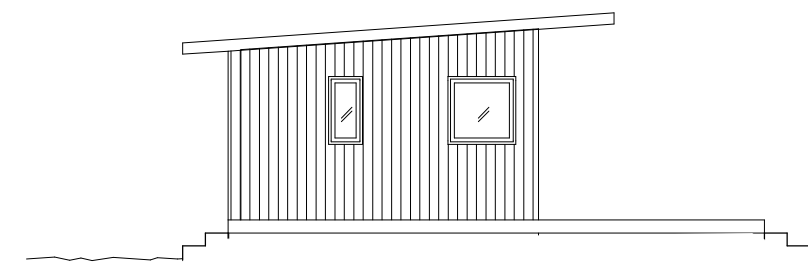


FASAD NORR


SKALA 1:100

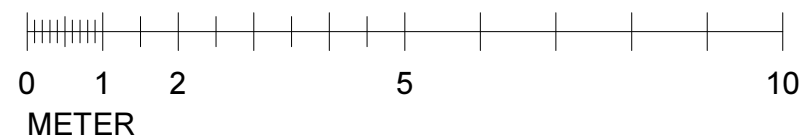

 Karbergsvägen 53 113 35 Stockholm Telefon:08-54547880 Fax:08-54547881 mail : info@un-arkitekter.se	<b>RELATIONSHANDLING</b>		DATUM 2017-06-27	
	TIMRARÖN 1:111 ÖSTERÅKERS KOMMUN UTHUS FASADER		ANSVARIG U.Nelson	
UPPDRAG NR J	RITAD/KONSTR J.Åberg	HANDLÄGGARE U.Nelson	NUMMER R 00:06	BET .

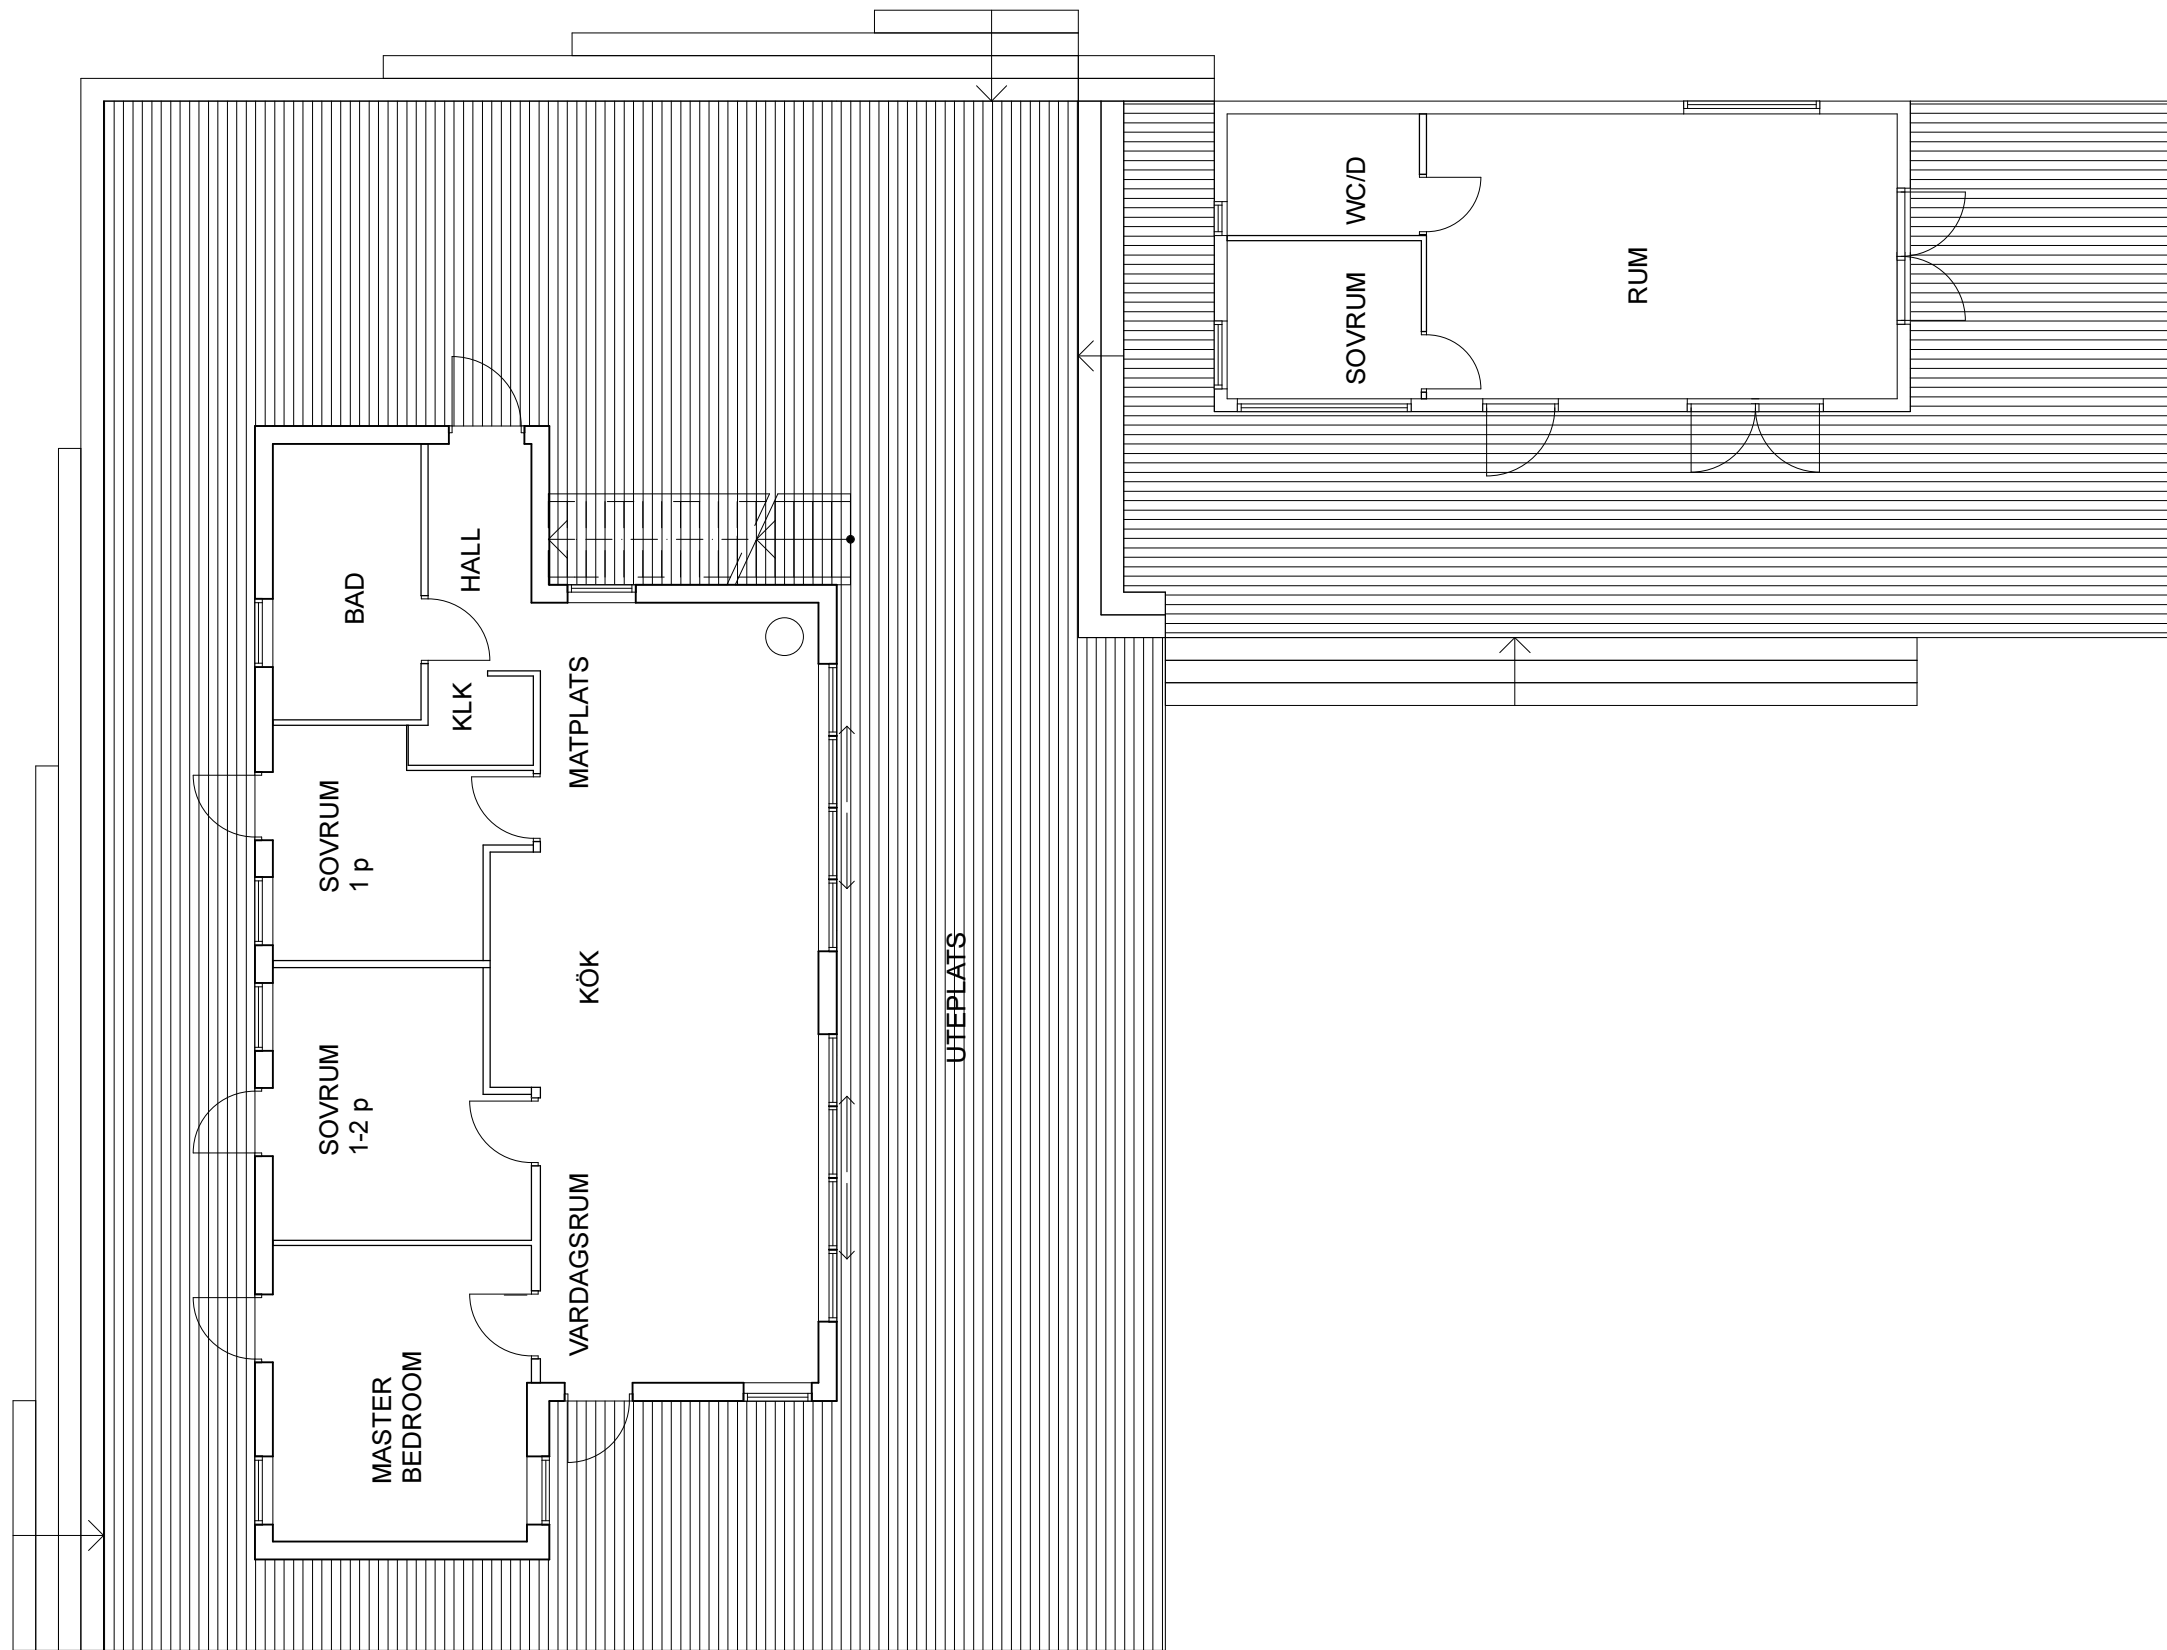

SKALA 1:100

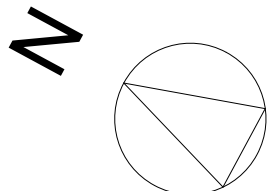

Karlbergsvägen 53 113 35 Stockholm  
 Telefon: 08-54547880 Fax: 08-54547881  
 mail : info@un-arkitekter.se

<b>RELATIONSHANDLING</b>			DATUM 2017-06-27	
TIMRARÖN 1:111 ÖSTERÅKERS KOMMUN UTEPLATSER			ANSVARIG U.Nelson	
UPPDRAG NR J			RITAD/KONSTR J.Åberg	HANDLÄGGARE U.Nelson
			NUMMER R 00:07	BET .