


 Karlbergsvägen 53 113 35 Stockholm Telefon: 08-54547880 Fax: 08-54547881 mail: info@un-arkitekter.se	<b>RELATIONSHANDLING</b>		DATUM 2016-05-15	
	Timrarön Situationsplan 1:83		ANSVARIG Ulf Nelson	
UPPDRAG NR J		RITAD/KONSTR W Körner	HANDLÄGGARE W Körner	SKALA 1:500
			NUMMER R00:01	BET .


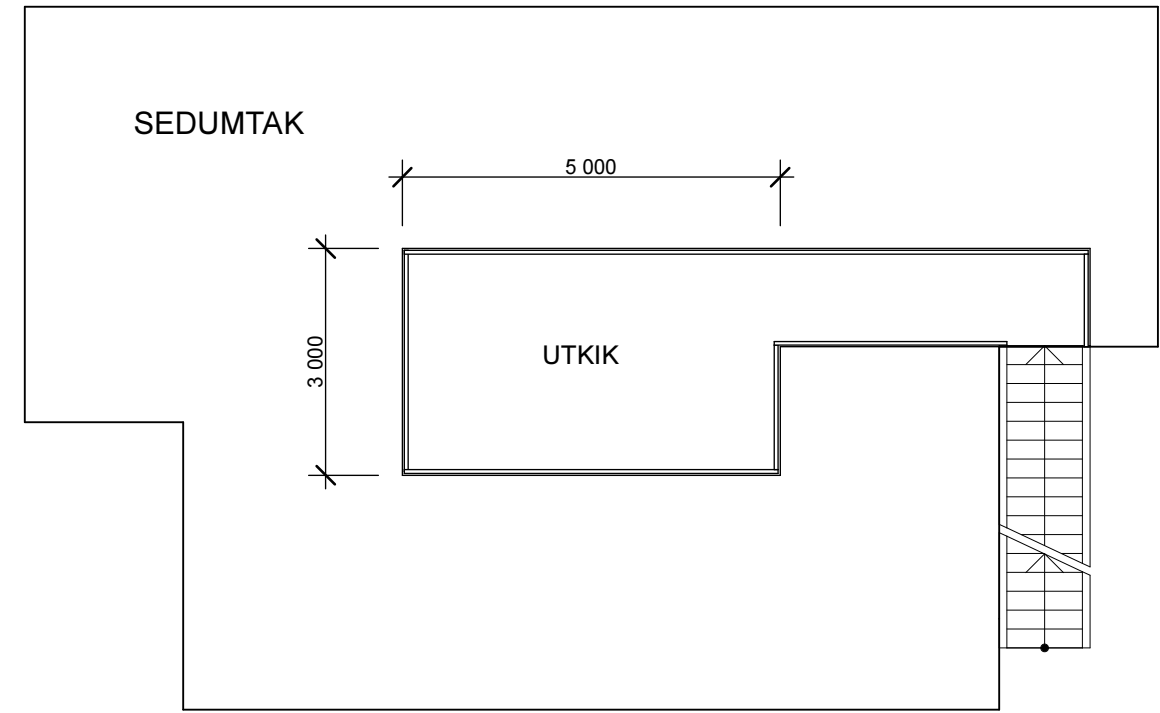


TAKPLAN

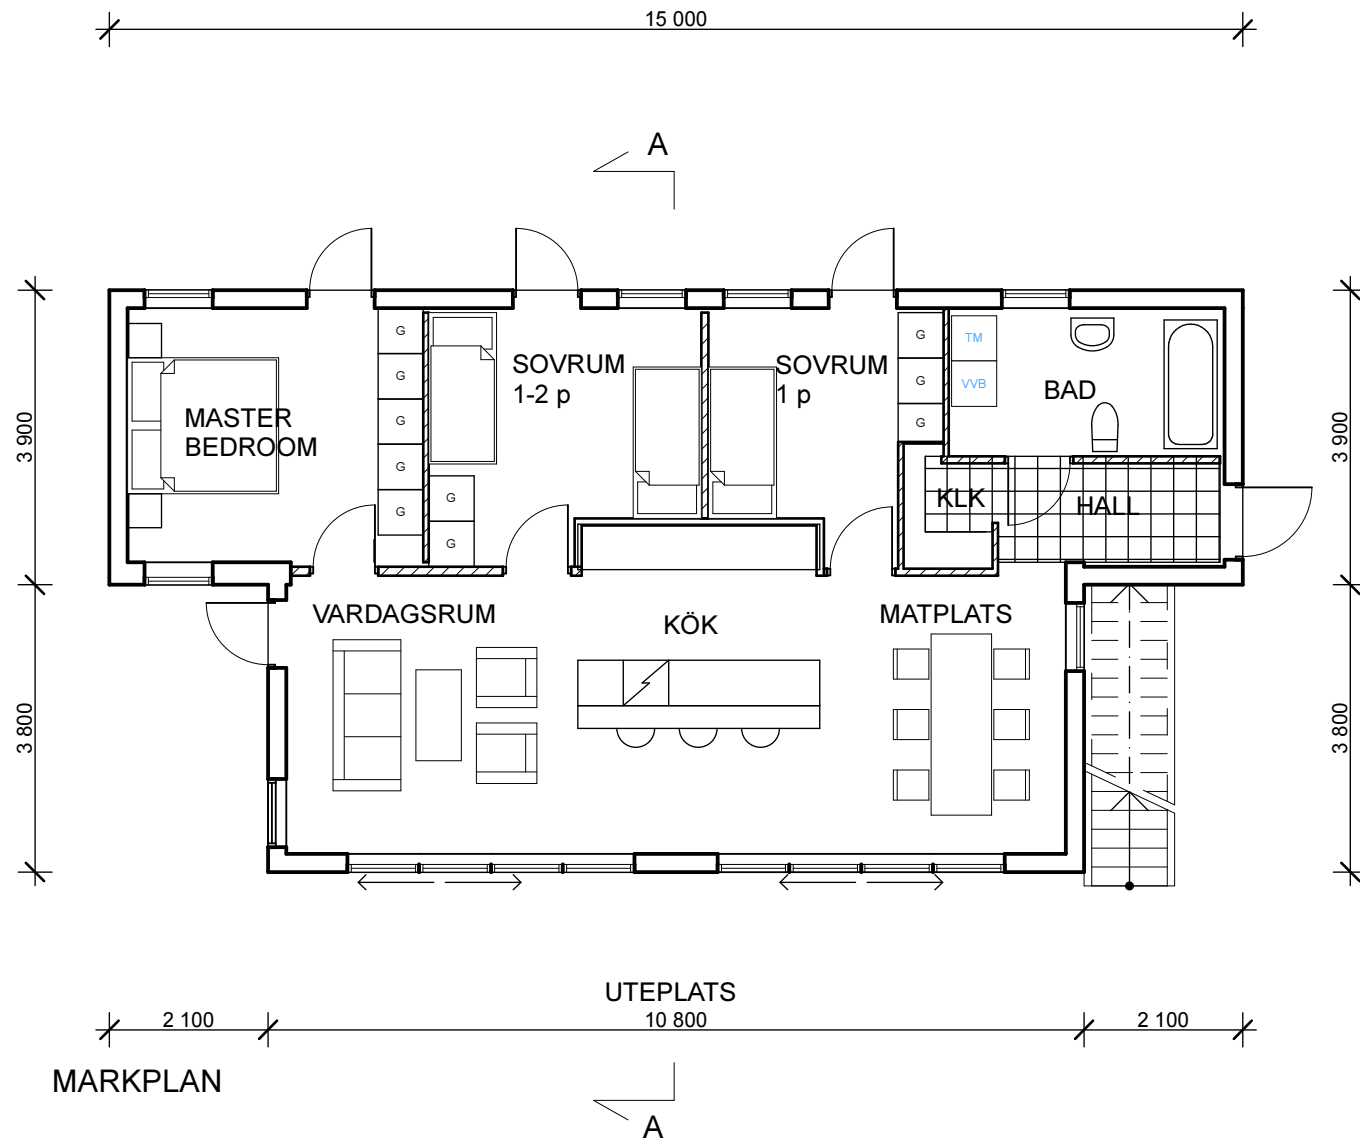

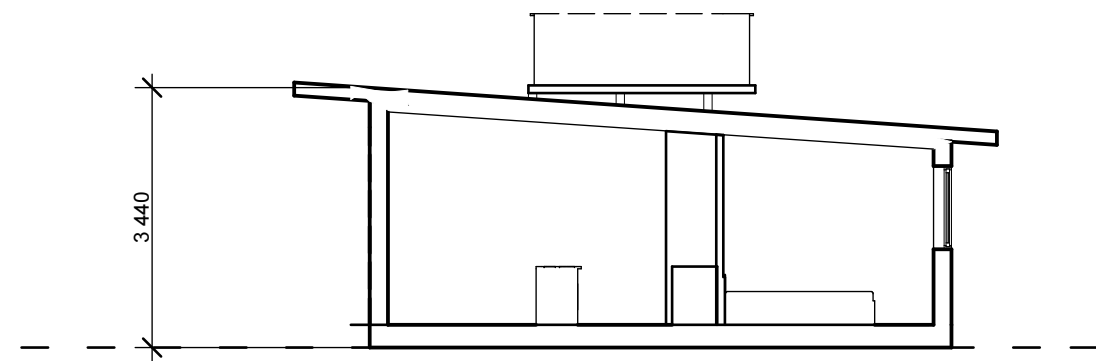

SEKTION A-A

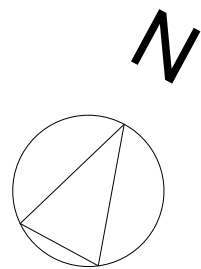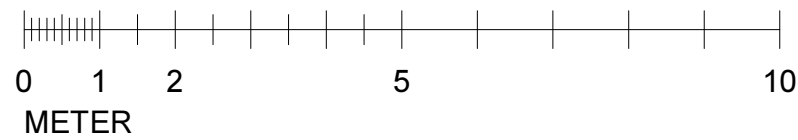
SKALA 1:100




	<b>RELATIONSHANDLING</b>		DATUM 2015-05-15		
	TIMRARÖN 1:83 ÖSTERÅKERS KOMMUN HUVUDBYGGNAD PLANER OCH SEKTION		ANSVARIG U.Nelson		
Karbergsvägen 53 113 35 Stockholm Telefon:08-54547880 Fax:08-54547881 mail : info@un-arkitekter.se		UPPDRAG NR J	RITAD/KONSTR J.Åberg	HANDLÄGGARE U.Nelson	SKALA 1:100
			NUMMER R 00:02	BET 	

### FÖRKLARINGAR

-  MARKNIVÅ BEFINTLIG ELLER ANPASSAD ENL RITNING
-  URSPRUNGLIG MARKNIVÅ

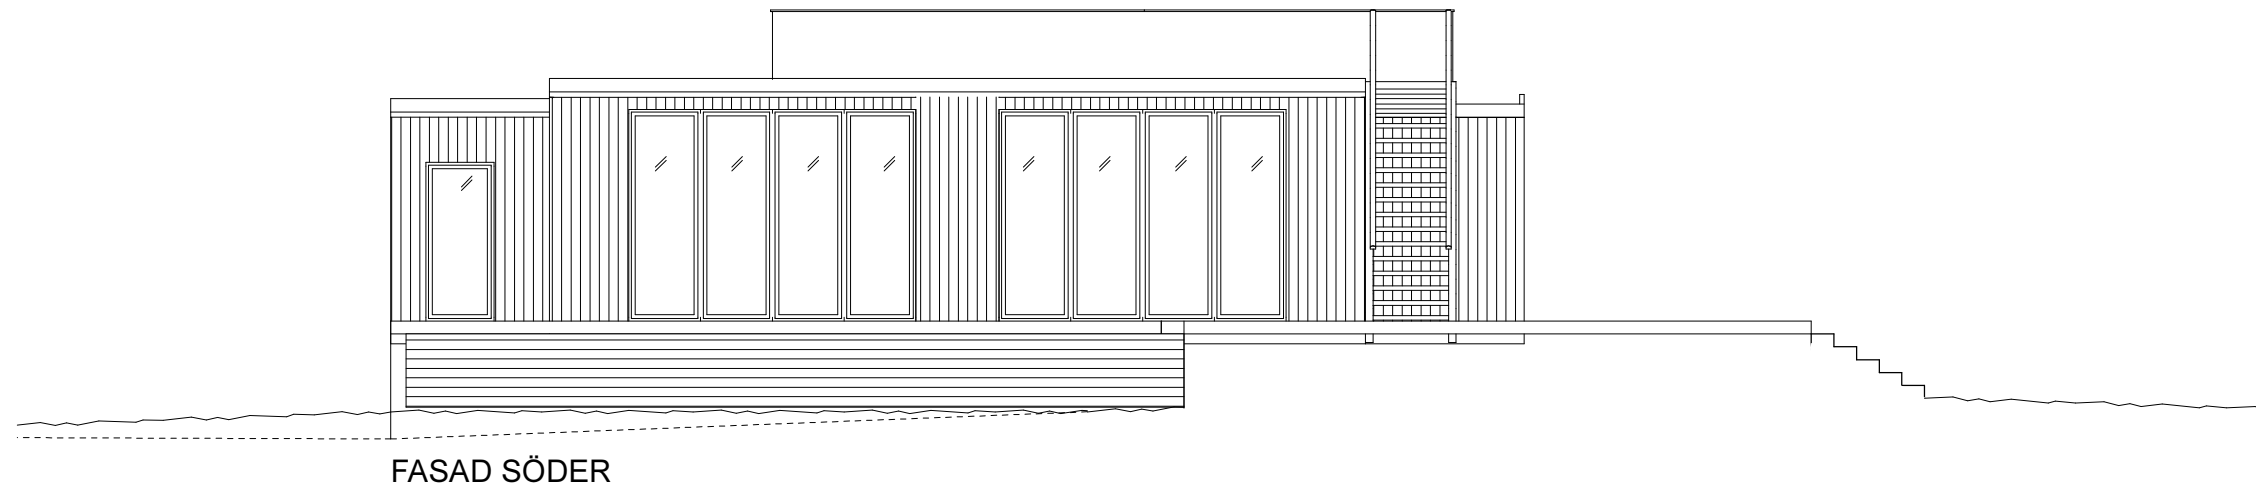


FASAD SÖDER

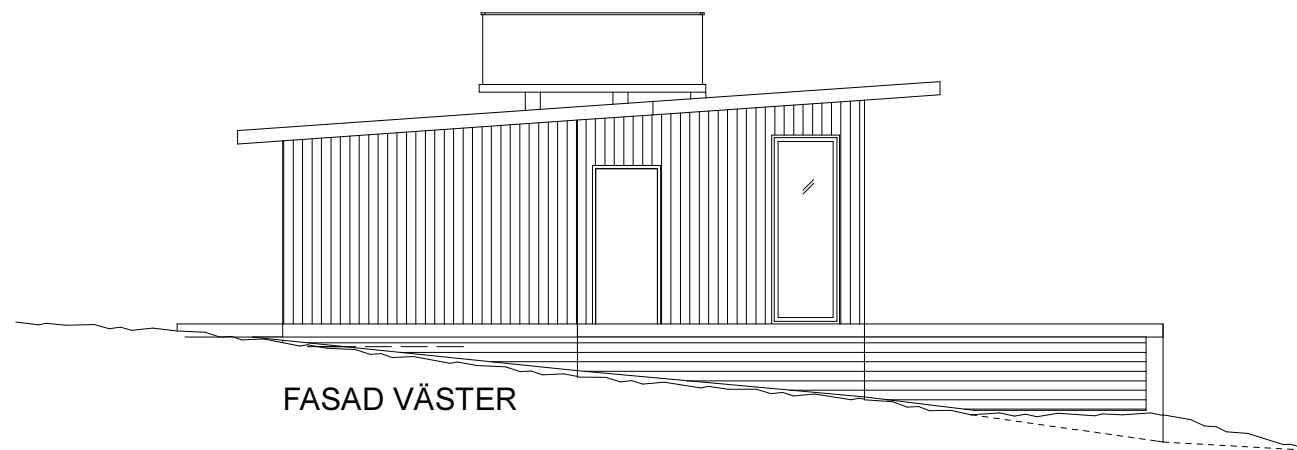

FASAD VÄSTER

SKALA 1:100

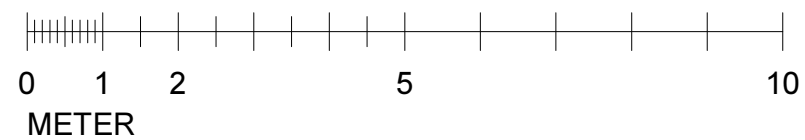


**un** Arkitekter  
 Karlbergsvägen 53 113 35 Stockholm  
 Telefon:08-54547880 Fax:08-54547881  
 mail : info@un-arkitekter.se


<b>RELATIONSHANDLING</b>			DATUM	2016-05-15
TIMRARÖN 1:83 ÖSTERÅKERS KOMMUN HUVUDBYGGNAD FASADER MOT S OCH V			ANSVARIG	U.Nelson
			SKALA	1:100
UPPDRAG NR	RITAD/KONSTR	HANDLÄGGARE	NUMMER	BET
J	J.Åberg	U.Nelson	R 00:03	.

### FÖRKLARINGAR

- MARKNIVÅ BEFINTLIG ELLER ANPASSAD ENL RITNING
- - - - - URSPRUNGLIG MARKNIVÅ

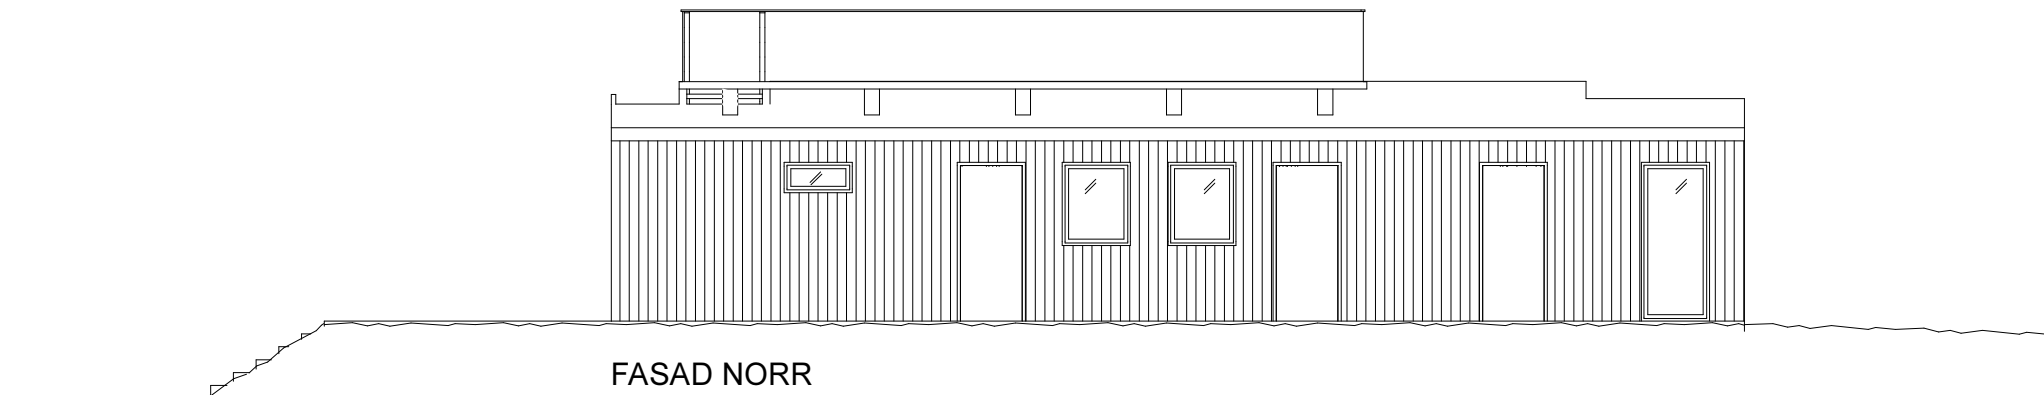



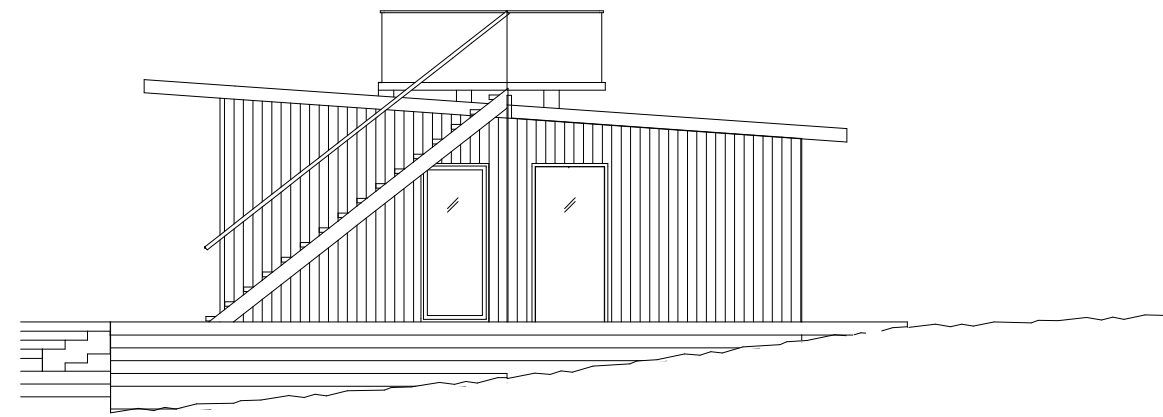


SKALA 1:100




 Karbergsvägen 53 113 35 Stockholm Telefon:08-54547880 Fax:08-54547881 mail : info@un-arkitekter.se	<b>RELATIONSHANDLING</b>		DATUM	2016-05-15
	TIMRARÖN 1:83 ÖSTERÅKERS KOMMUN HUVUDBYGGNAD FASADER MOT N OCH Ö		ANSVARIG	U.Nelson
UPPDRAG NR	RITAD/KONSTR	HANDLÄGGARE	NUMMER	BET
J	J.Åberg	U.Nelson	R 00:04	.

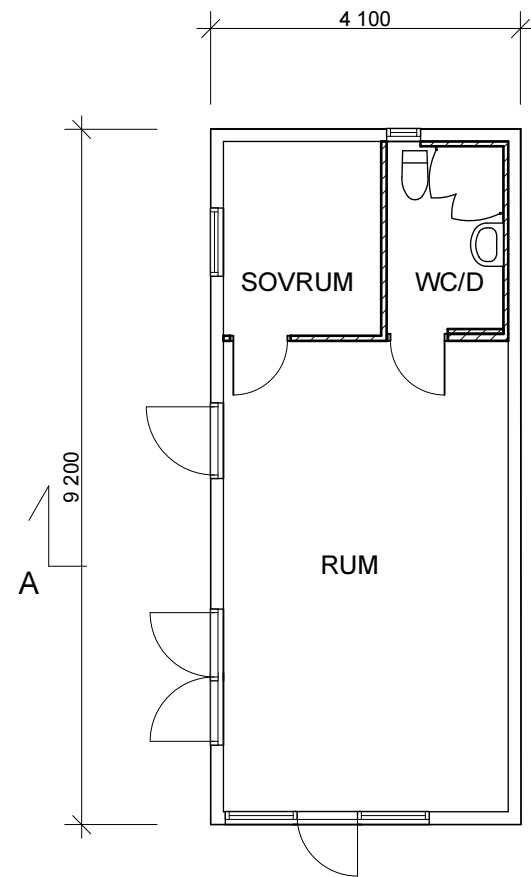


MARKPLAN

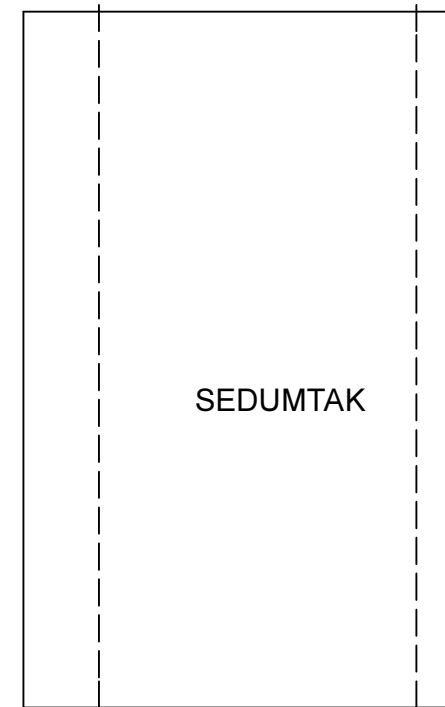

TAKPLAN

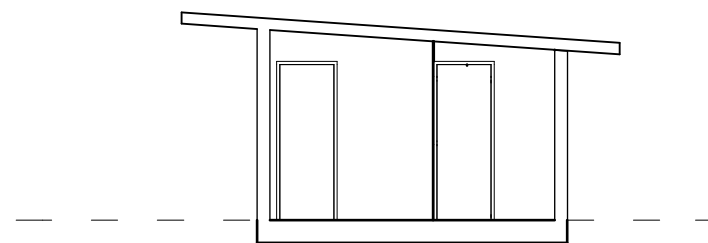

SEKTION A-A

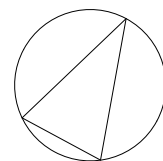

SKALA 1:100






**un** Arkitekter

Karlbergsvägen 53 113 35 Stockholm  
 Telefon: 08-54547880 Fax: 08-54547881  
 mail: info@un-arkitekter.se


<b>RELATIONSHANDLING</b>			DATUM	2015-05-15
TIMRARÖN 1:83 ÖSTERÅKERS KOMMUN UTHUS PLANER OCH SEKTION			ANSVARIG	U.Nelson
			SKALA	1:100
UPPDRAG NR	RITAD/KONSTR	HANDLÄGGARE	NUMMER	BET
J	J.Åberg	U.Nelson	R 00:05	.

### FÖRKLARINGAR


-  MARKNIVÅ BEFINTLIG ELLER ANPASSAD ENL RITNING
-  URSPRUNGLIG MARKNIVÅ

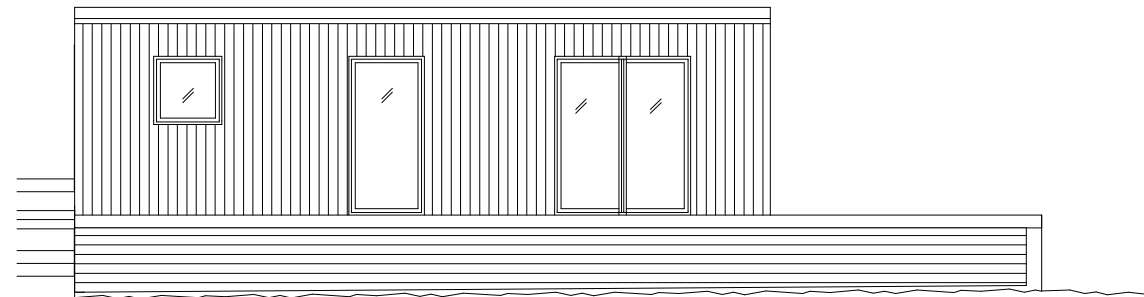


FASAD VÄSTER

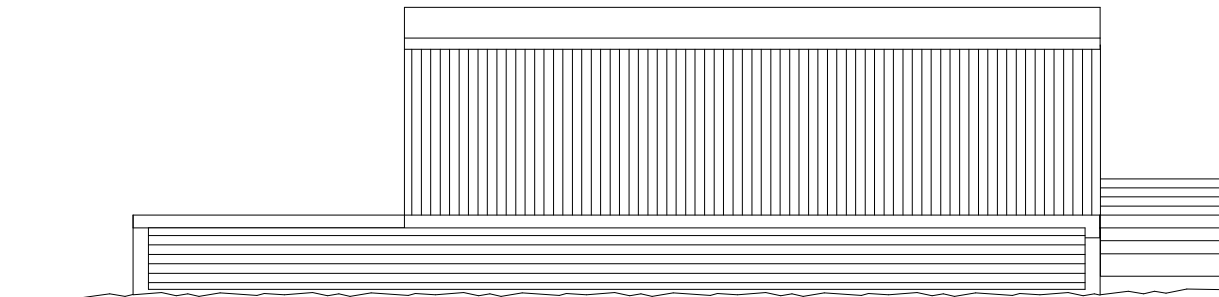

FASAD ÖSTER

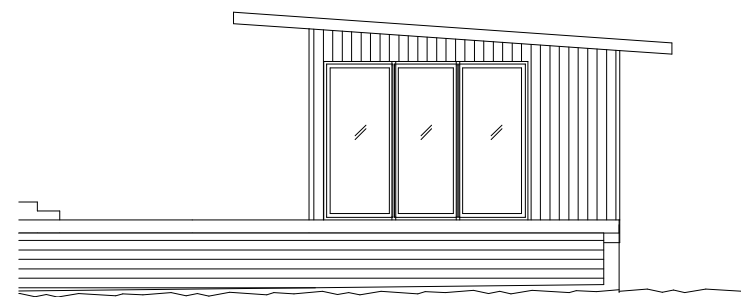

FASAD SÖDER

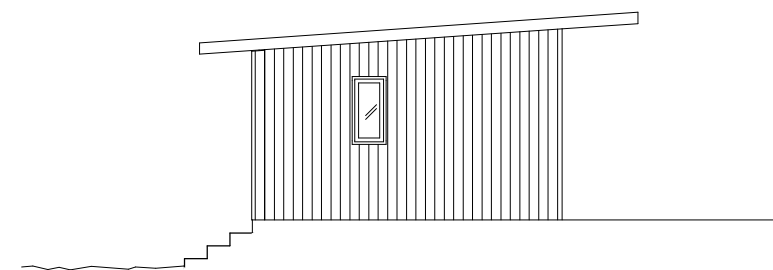


FASAD NORR


SKALA 1:100



 Karbergsvägen 53 113 35 Stockholm Telefon:08-54547880 Fax:08-54547881 mail : info@un-arkitekter.se	<b>RELATIONSHANDLING</b>			DATUM	2016-05-15
	TIMRARÖN 1:83 ÖSTERÅKERS KOMMUN UTHUS FASADER			ANSVARIG	U.Nelson
UPPDRAG NR	RITAD/KONSTR	HANDLÄGGARE	NUMMER	BET	
J	J.Åberg	U.Nelson	R 00:06	.	

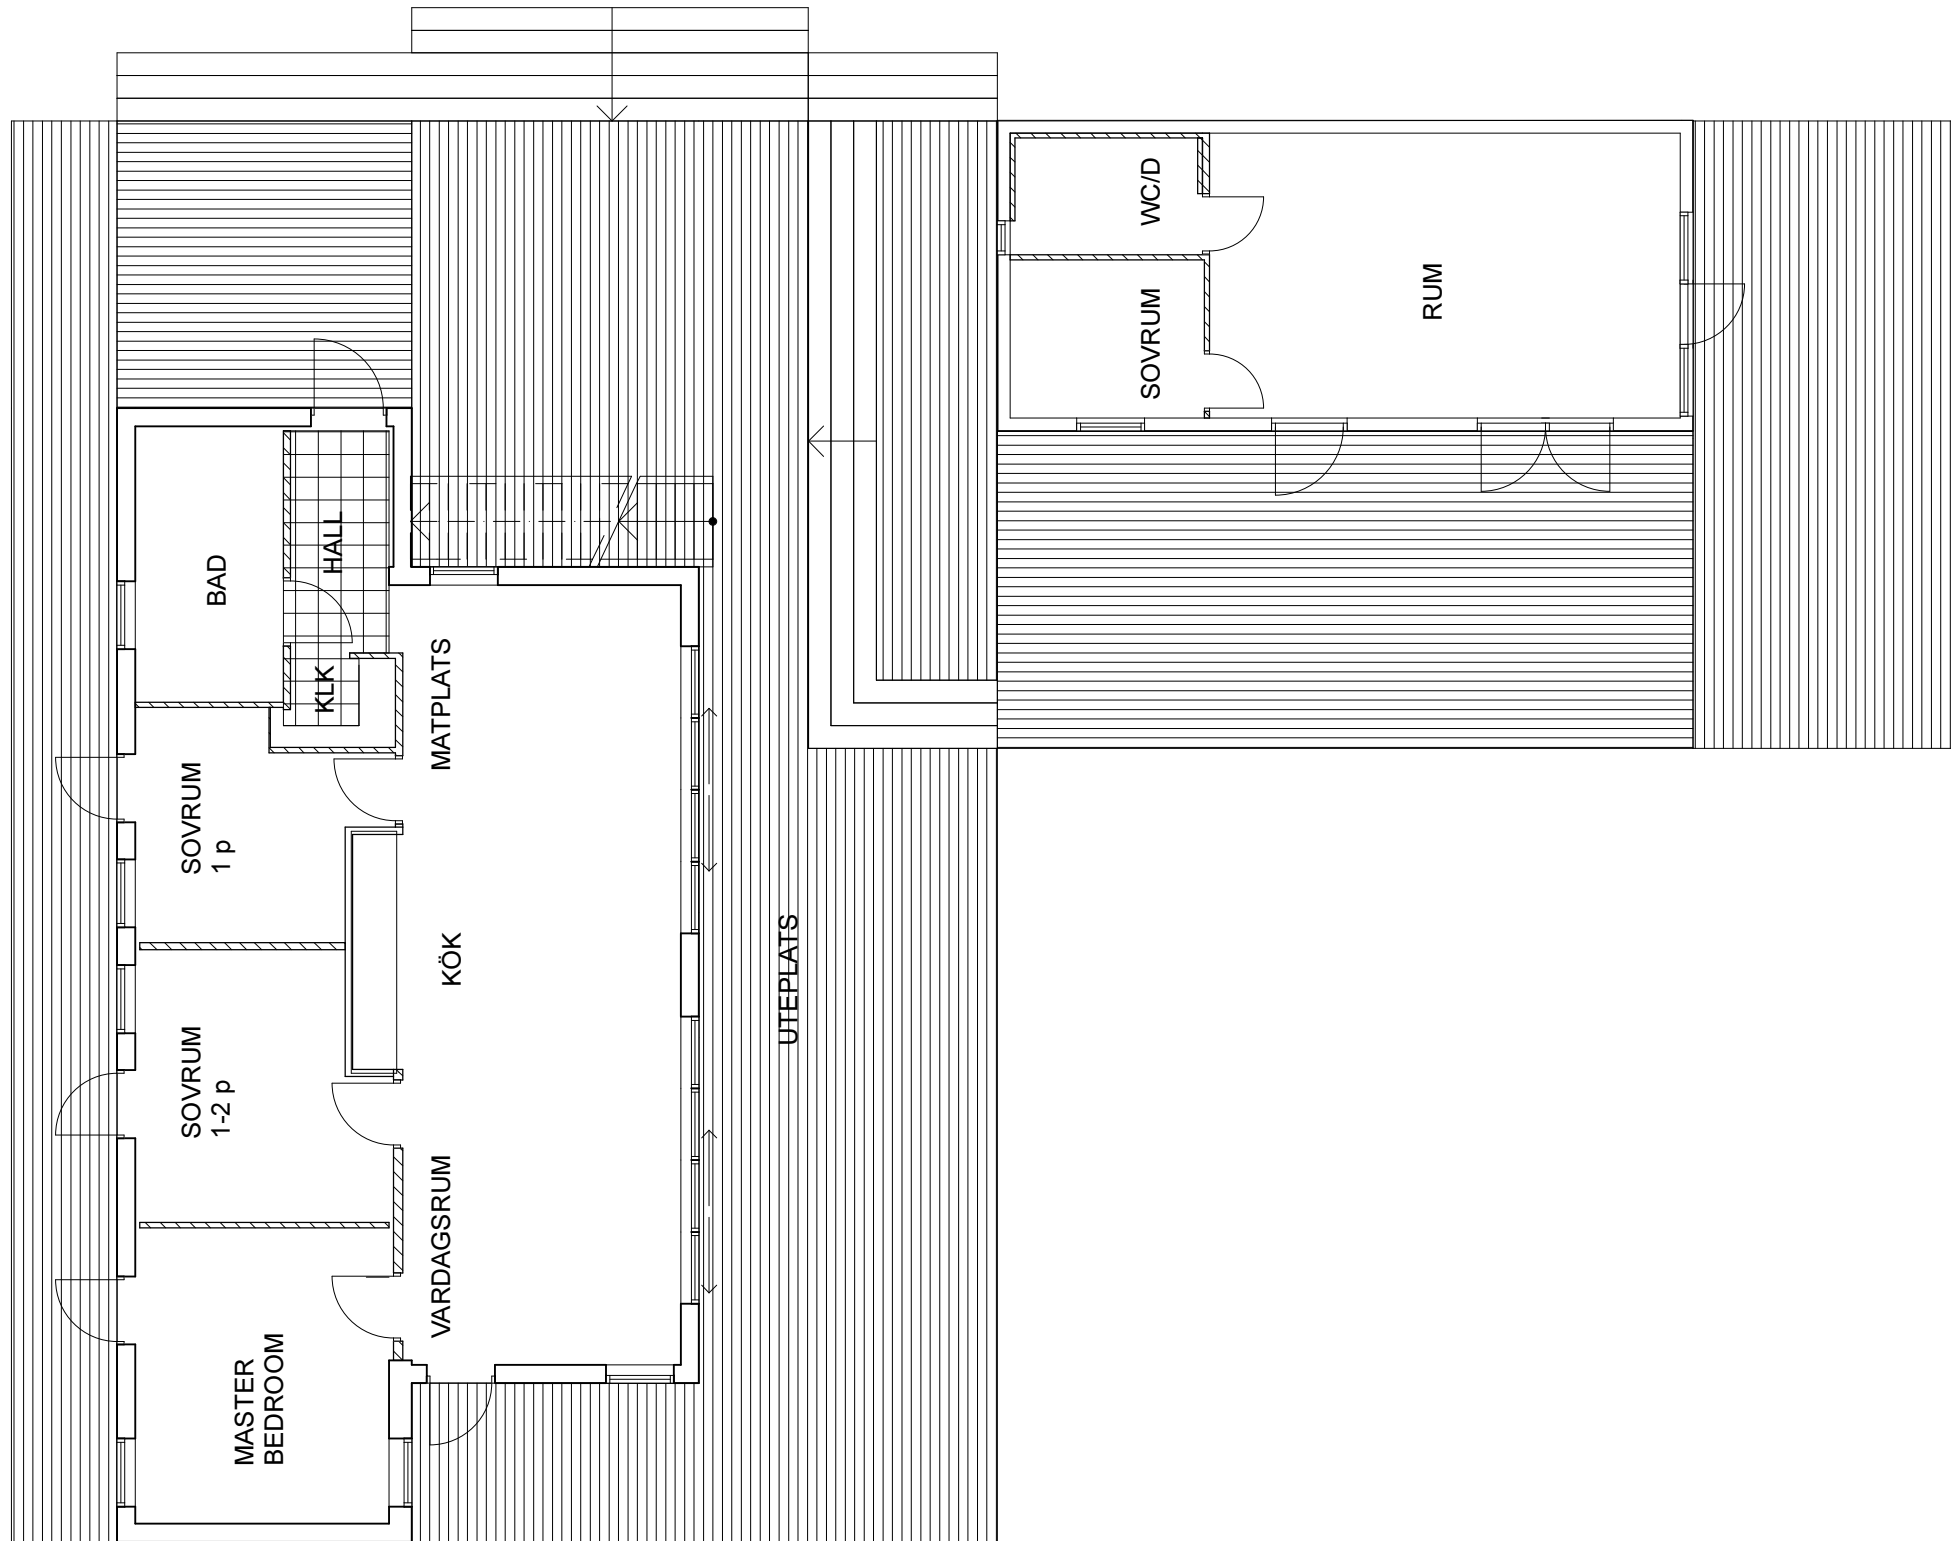

SKALA 1:100

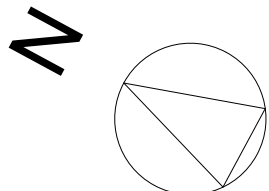

**un** Arkitekter  
 Karlbergsvägen 53 113 35 Stockholm  
 Telefon: 08-54547880 Fax: 08-54547881  
 mail: info@un-arkitekter.se

<b>RELATIONSHANDLING</b>			DATUM 2016-05-15	
TIMRARÖN 1:83 ÖSTERÅKERS KOMMUN UTEPLATSER			ANSVARIG U.Nelson	
UPPDRAG NR J			RITAD/KONSTR J.Åberg	HANDLÄGGARE U.Nelson
			NUMMER R 00:07	BET .